


PLANRITNING



SKALA 1:125 (A4)

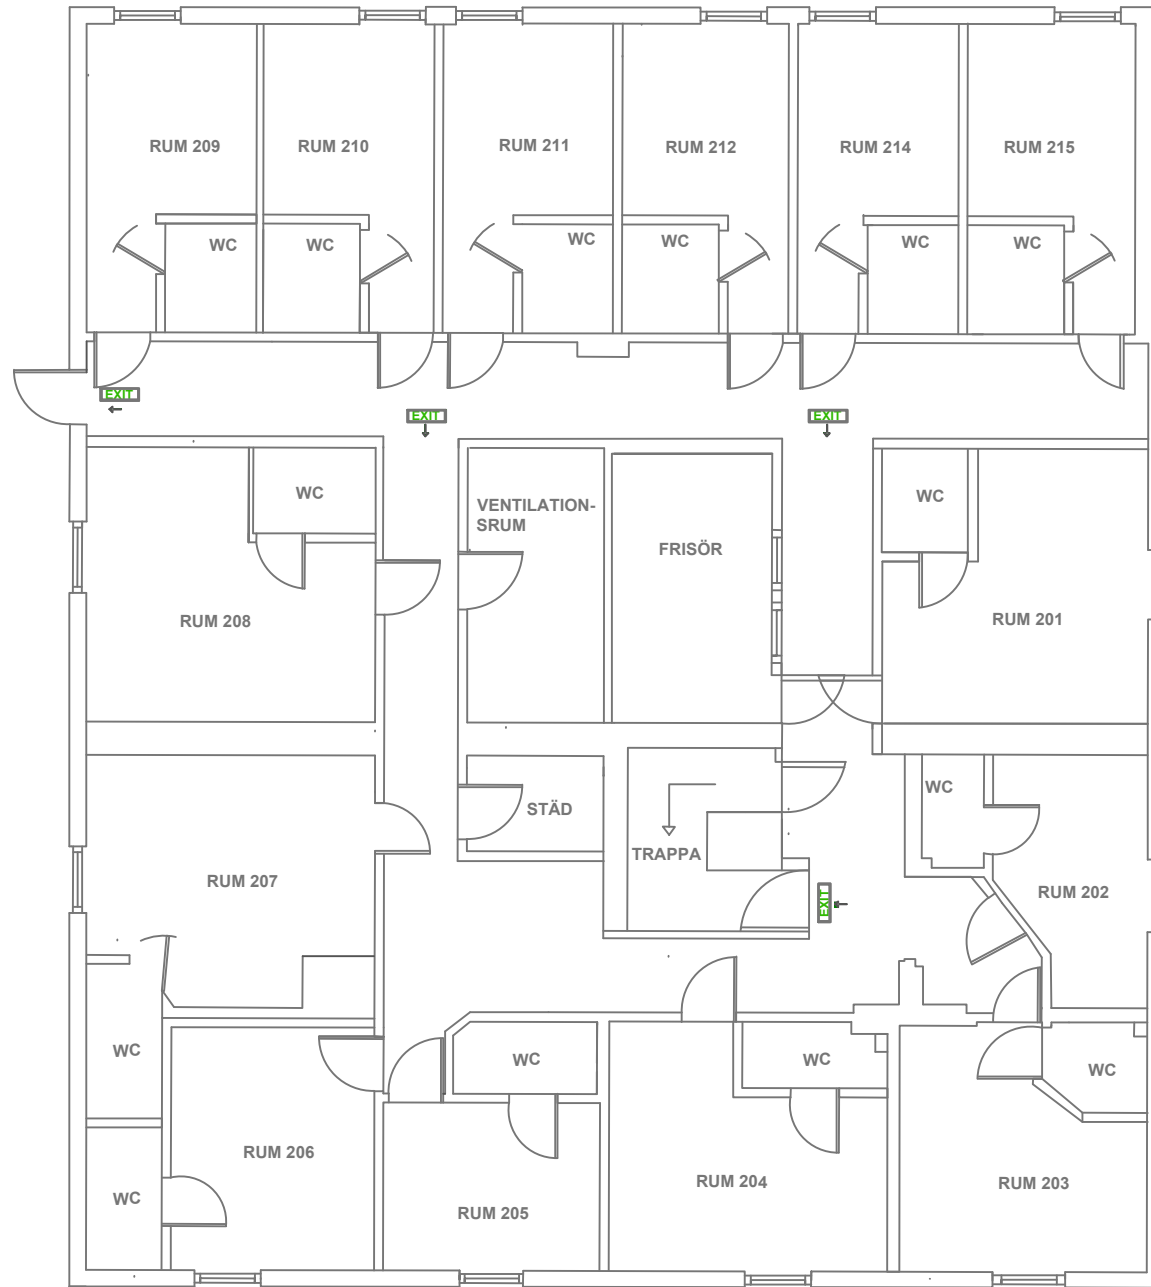

BET	ANT	RELATIONSHANDLING	SIGN	DATUM 30/7-19
PLANRITNING				
UPPDRAG NR	1	RITAD AV	JOHANNA ELIASSON	
DATUM	2019-07-30	ANSVARIG	PATRIK W	
HOTELL GAMLA STADEN I KALIX KÖPMANNAGATAN 4 952 34 KALIX				
SKALA	1:125 (A4)	NUMMER		BET