


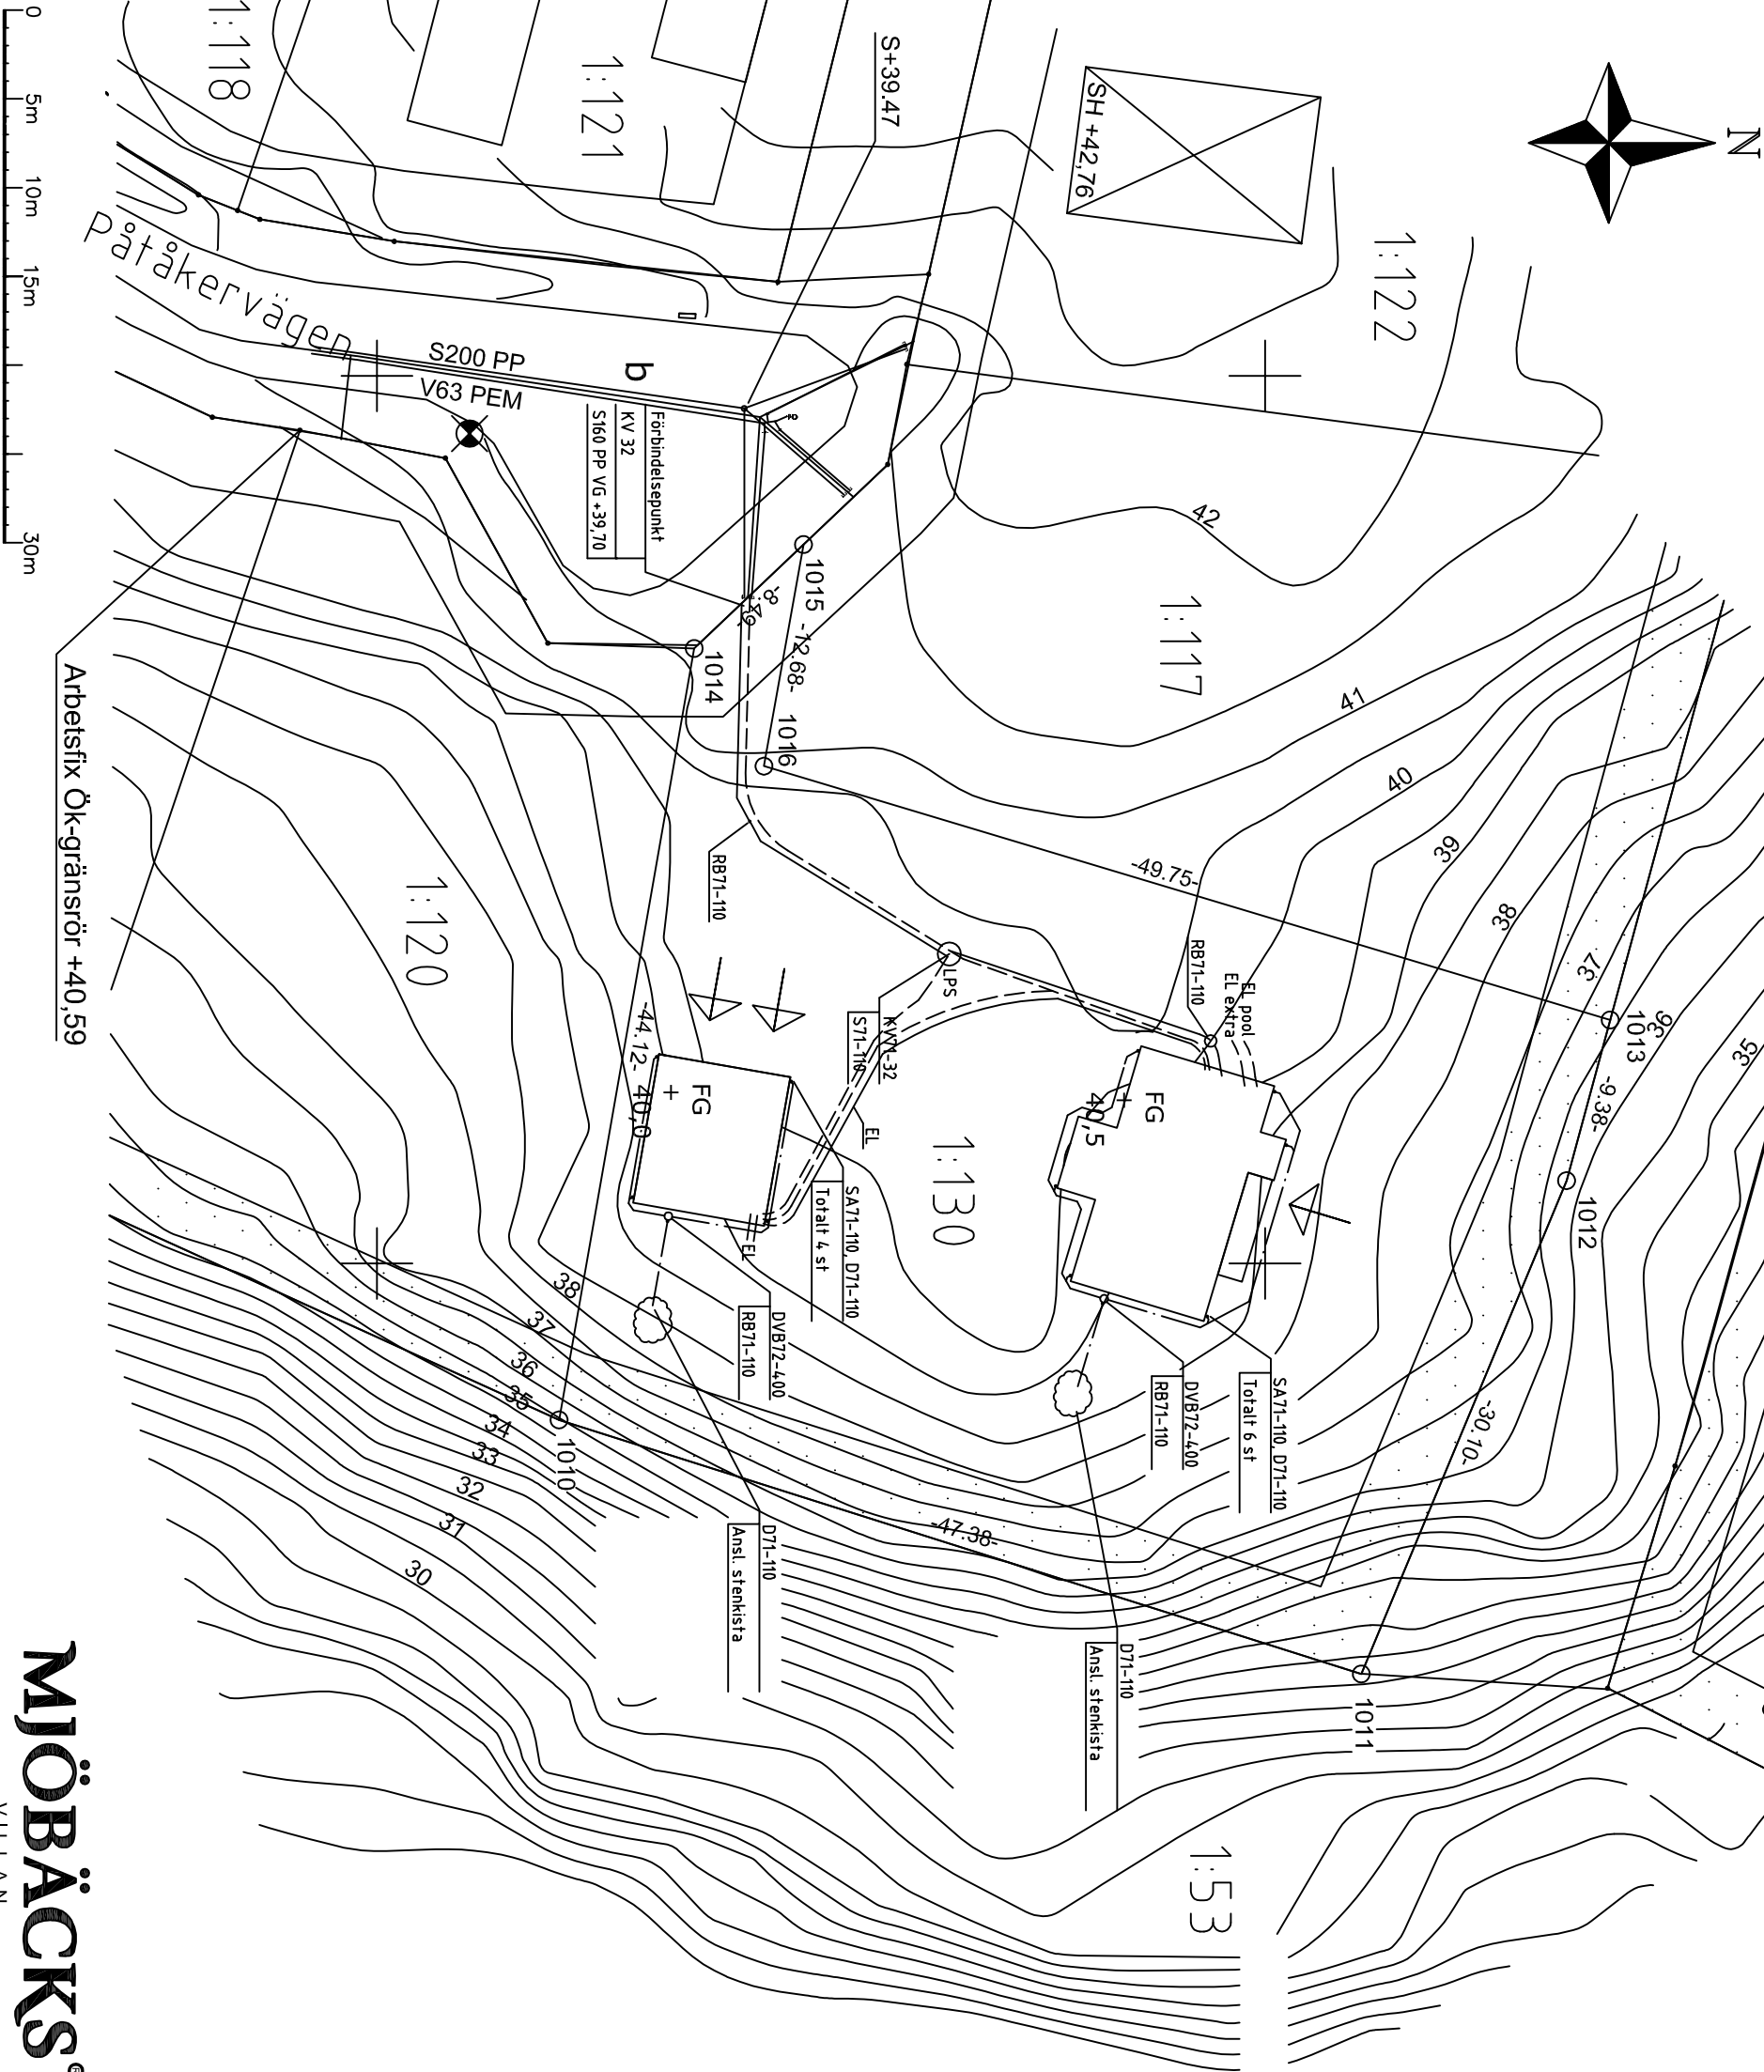

Föreskrifter

Samtliga brunnar med invändig diameter större än 200 mm förses med fallskydd.

Dag- och spillvatten förläggas med fall 10 promille där ej annat anges.

Dräneringsledning levereras och monteras av BE.

KV71 Plaströr PEM NT 10. Förläggas i skydds-rör under byggnad. Skydds-rör = 110 PVC Markavloppsrör.

ST1 Spillvattenledning PP Markavloppsledning.

RB71 Rensbrunn/Tillsynsbrunn av plast.

D71 Dagvattenledning PP Markavloppsledning.

DVB72 Dagvattenbrunn med sandfång och vattenlås.

SA71 110 Stuprörsanslutning med lövsamlare.

Infällsrör uppträdes till sockellinje.

LPS Low pressure system (tryckpumpskvarn)

Beträffande leveransomfattning av VVS-utrustning enligt leverans-avtal med husleverantören.

Allt material och komponenter skall vara typgodkända och vanligen förekommande på den svenska marknaden.

I övrigt gäller BBR och MARK AMA

Sannolika flöden i förbindelsepunkt:

Spillvatten 2,1 l/s

Vatten 0,8 l/s

RELATIONSHANDLING

2015-03-24

BET	ANT	ÄNDRINGEN AVSER	DATUM	SIGN
TOTALKONSULT EL, VVS & ENERGI				
Mossvägen 5, S-641 49 KATRINEHOLM Sweden Web: www.totalkonsult.com				
Tel: +46 150 48 22 60 E-mail: fornam@totalkonsult.com				
TKS UPPDRAG NR	14-0522	RIT AD/KONSTR AV	Lars Gustafsson	DATUM
KUNDS UPPDRAG NR	7019	ANSVARIG		2014-09-30
OLHAMRA 1:130				
V ALLENTUNA KOMMUN				
Lidia & Jonas Gewers				
YTIRE VA, SITUATIONSPLAN VATTEN/AVLOPP				
SKALA	A3 1:4,00	NUMMER	V50:01	BET