



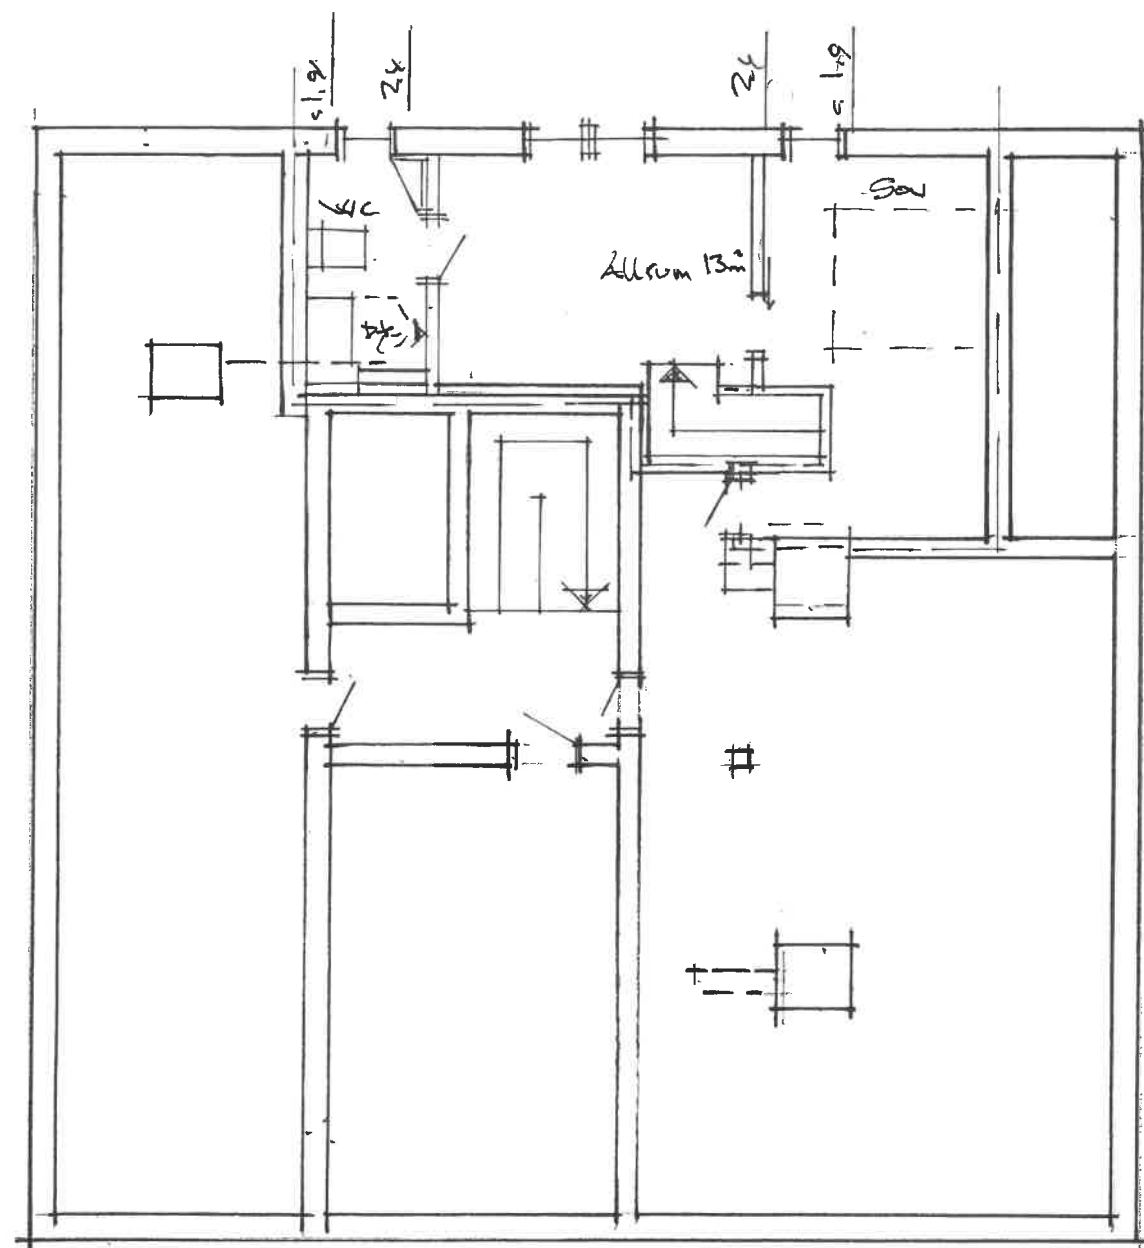



Vindspen

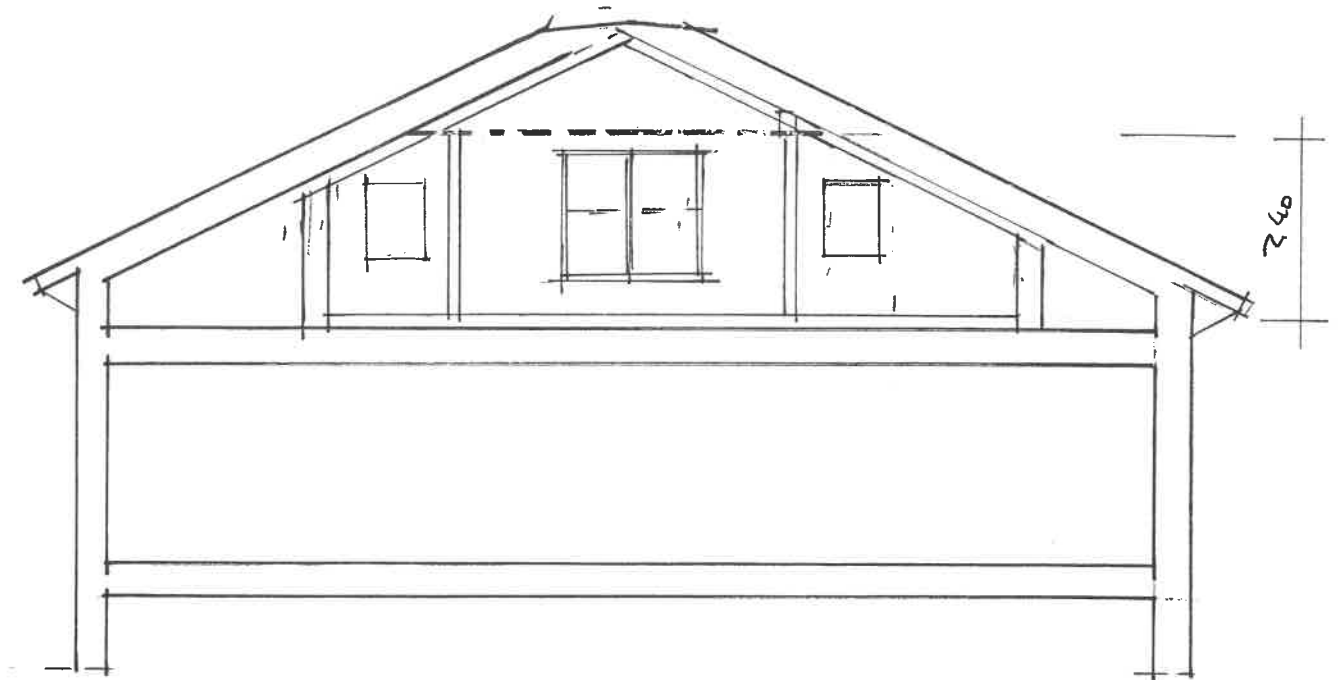

Sektion

20230107	1:60	S1B		11

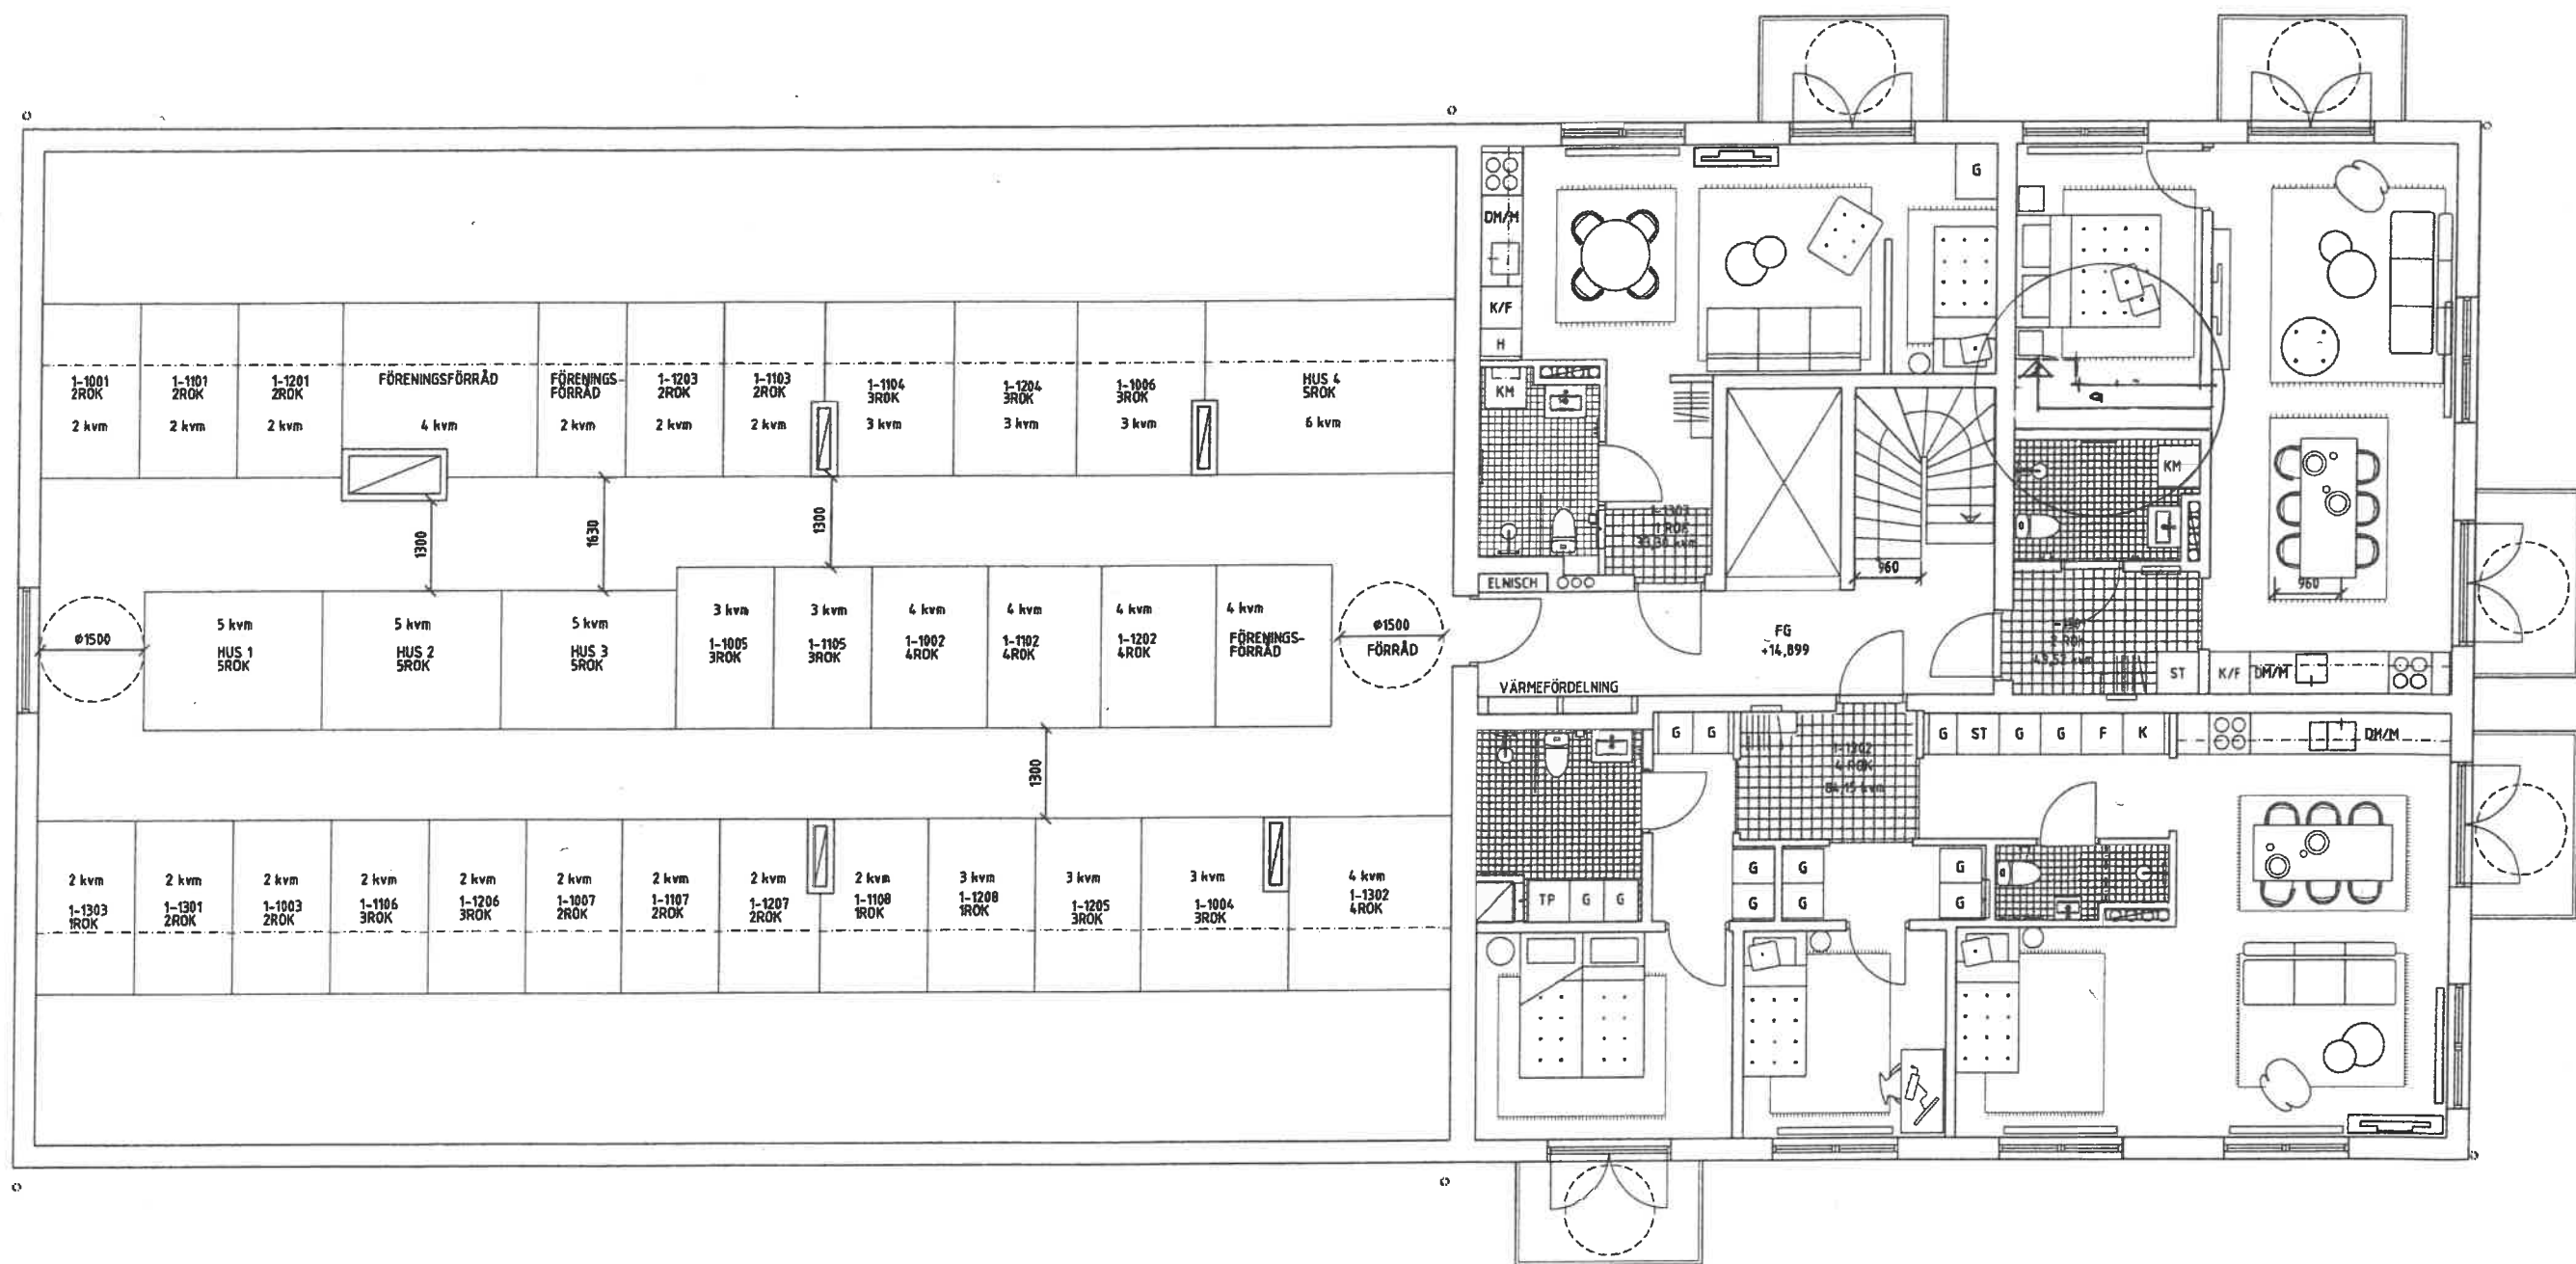

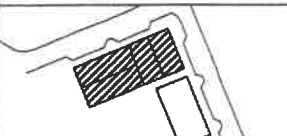BET	ANT	ÄNDRINGEN AVSER	DATUM	SIGN
RELATIONSHANDLING				
				
Franka Bostad. STALLET, GUSTAVSBERG 1:522, VÄRMDÖ				
DINELLJOHANSSON OLUFSGATAN 12, 111 36 STOCKHOLM				
BH FRANKA BOSTAD 0712282678 ad@franka.se A DINELLJOHANSSON 07122664711 d@dinell.se				
UPPRÄTTAD NR 804 DATUM 2022-04-08				
RITAD AV R.E. ANSVARS K. DINELL				
PLANLÄGGARE R. ENGNELL				
FLERBOSTADSHUS PLAN 13				
SKALA A1=1:50 A3=1:100 RUPNER A-40.1-113				

FÖRKLARINGAR OCH FÖRESKRIFTER
 PLUSHÖJDER I METER, ÖVRIGA MÅTT I MILLIMETER
 OM INGET ANNAT ANGES. ALLA MÅTT MÅSTE
 KONTROLLERAS PÅ PLATS.
 ○ AVSER CENTRUMMÅTT
 ✂ AVSER KANTYTTERMÅTT


0,5m 0 5m
 Skala 1:50 - A1 (1:100 - A3)

HÄNVISNINGAR
 FASADER

A-40.3-001--002


PC 20230107/8LB Ause Treppa

20230107/8LB Ause Treppa

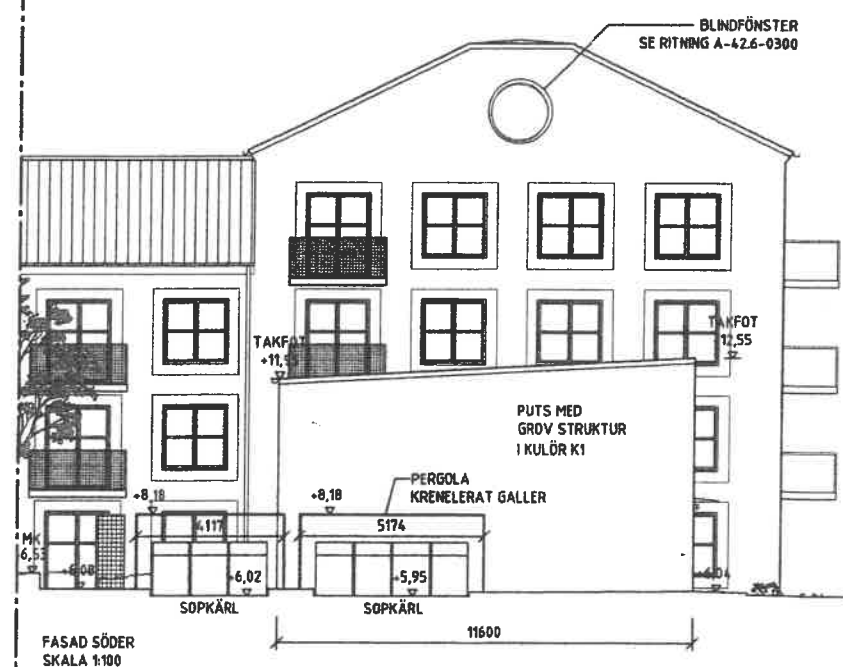

BET	ANT	ÄNDRINGEN AVSER	DATUM	SIGN
RELATIONSHANDLING				
Franka Bostad. STALLET, GUSTAVSBERG 1:522, VÄRMDÖ				
DINELLJOHANSSON OLOFSGATAN 12, 141 36 STOCKHOLM BH FRANKA BOSTAD: 0702283678 adrian.melzer@frankabostad.se A DINELLJOHANSSON 0702244711 a@dinelldjohansson.se				
UPPDRAG NR	BYGG AV	HÄNDLÄGGARE		
804	R.E	R. ENGNELL		
DATUM	ANSVARIG			
2022-04-08	K. DINELL			
NORR OCH SÖDER ÖST & SYD				
SKALA	KUPP	I BET		
A3: 1:100 A3: 1:200	A-40.3-002	-		

FÖRKLARINGAR OCH FÖRESKRIFTER
 PLUSHÖJDER I METER, ÖVRIGA MÅTT I MILLIMETER
 OM INGET ANNAT ANGES. ALLA MÅTT MÅSTE
 KONTROLLERAS PÅ PLATS.
 Ø — AVSER CENTRUMMÅTT
 — AVSER KANTYTTERMÅTT

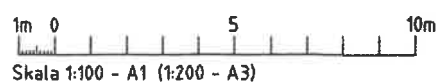

HÄNVISNINGAR
 PLANER

A-40.1-110--211

För kulör och material se kulör och
 materialbeskrivning

20230127 / 85 a Fönst. - fbr