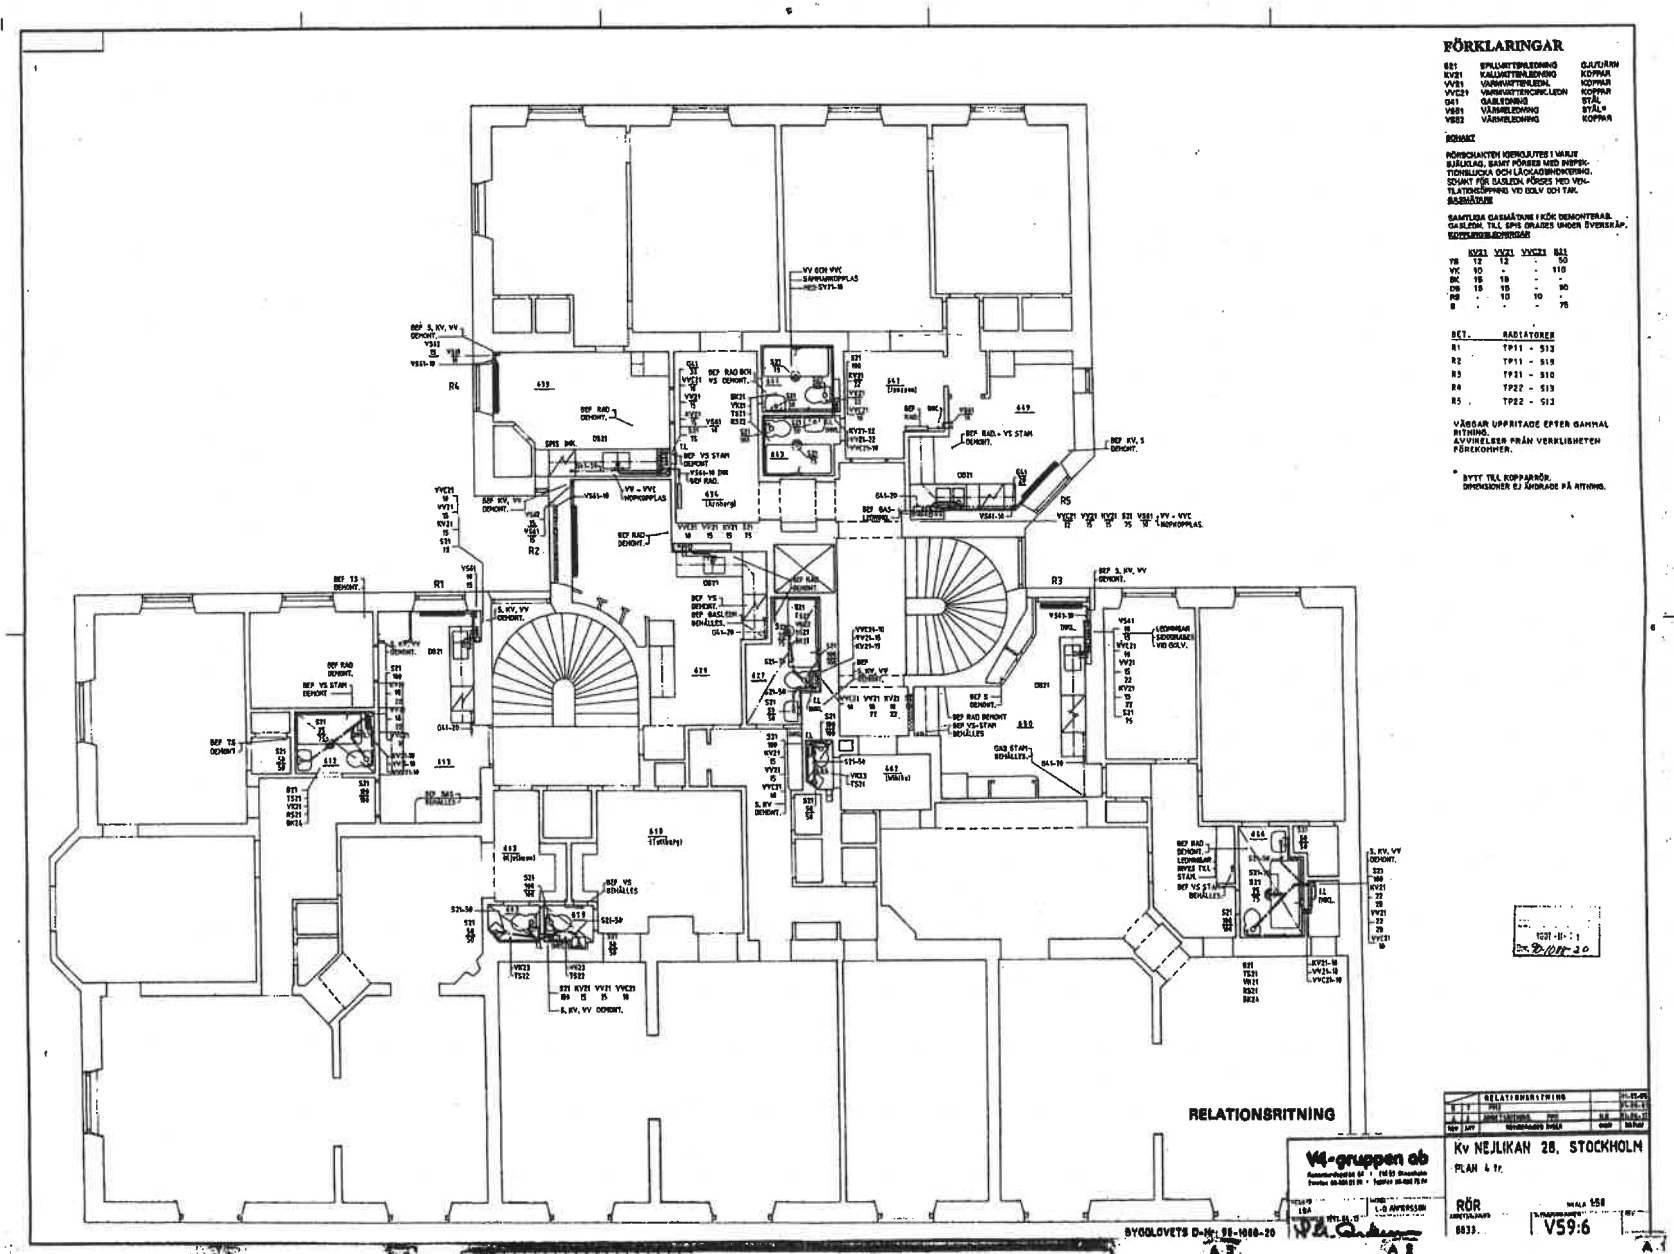

FÖRKLARINGAR

S21	SPILLVATTENLEDNING	GJUTJÄRN
KV21	KALLVATTENLEDNING	KOPPAR
VV21	VARMVATTENLEDN.	KOPPAR
VVC21	VARMVATTENCIRK.LEDN	KOPPAR
G41	GASLEDNING	STÅL
V541	VÄRMELEDNING	STÅL*
V542	VÄRMELEDNING	KOPPAR

BORRAR

BORRSCHAKTEN KERNBORRAS I VARJE BJÄLKLAG, SAMT FÖRSES MED INSPEKTIONSLUCKA OCH LÅGGASBINDNING. SCHAKT FÖR GASLEDN. FÖRSES MED VENTILATIONSÖPPNING VID GOLV OCH TAK.

GASMÄTARE

SAMTLIGA GASMÄTARE I KÖK DEMONTERAS. GASLEDN. TILL SPIS DRAGES UNDER ÖVERSKÅP.

RÖRDIMENSIONERINGAR

	KV21	VV21	VVC21	S21
TS	12	12	-	50
VC	10	-	-	110
BC	15	15	-	-
DS	15	15	-	80
RS	-	10	10	-
S	-	-	-	75

RET.	RADIATORER
R1	TP11 - 513
R2	TP11 - 515
R3	TP21 - 510
R4	TP22 - 513
R5	TP22 - 512

VÄGGAR UPPRITADE EFTER GAMMAL RITNING. AVVIKELSER FRÅN VERKLIGHETEN FÖREKOMMER.

* BYTT TILL KOPPARRÖR. DIMENSIONER EJ ÄNDRADE PÅ RITNING.

	RELATIONSRITNING		91-05-05
B 1	[illegible]		91-04-11
A 1	[illegible]	[illegible]	91-03-27
REV	ÄNR	BESKRIVNING DATUM	

VA-gruppen ab

Kv NEJLIKAN 28, STOCKHOLM

PLAN 4 tr.

RÖR

SKALA 1:50

V59:6

BYGGLOVETS D-NR: 91-1080-20

VMS MIKROFILM SYSTEM AB MAR 93 267924X